




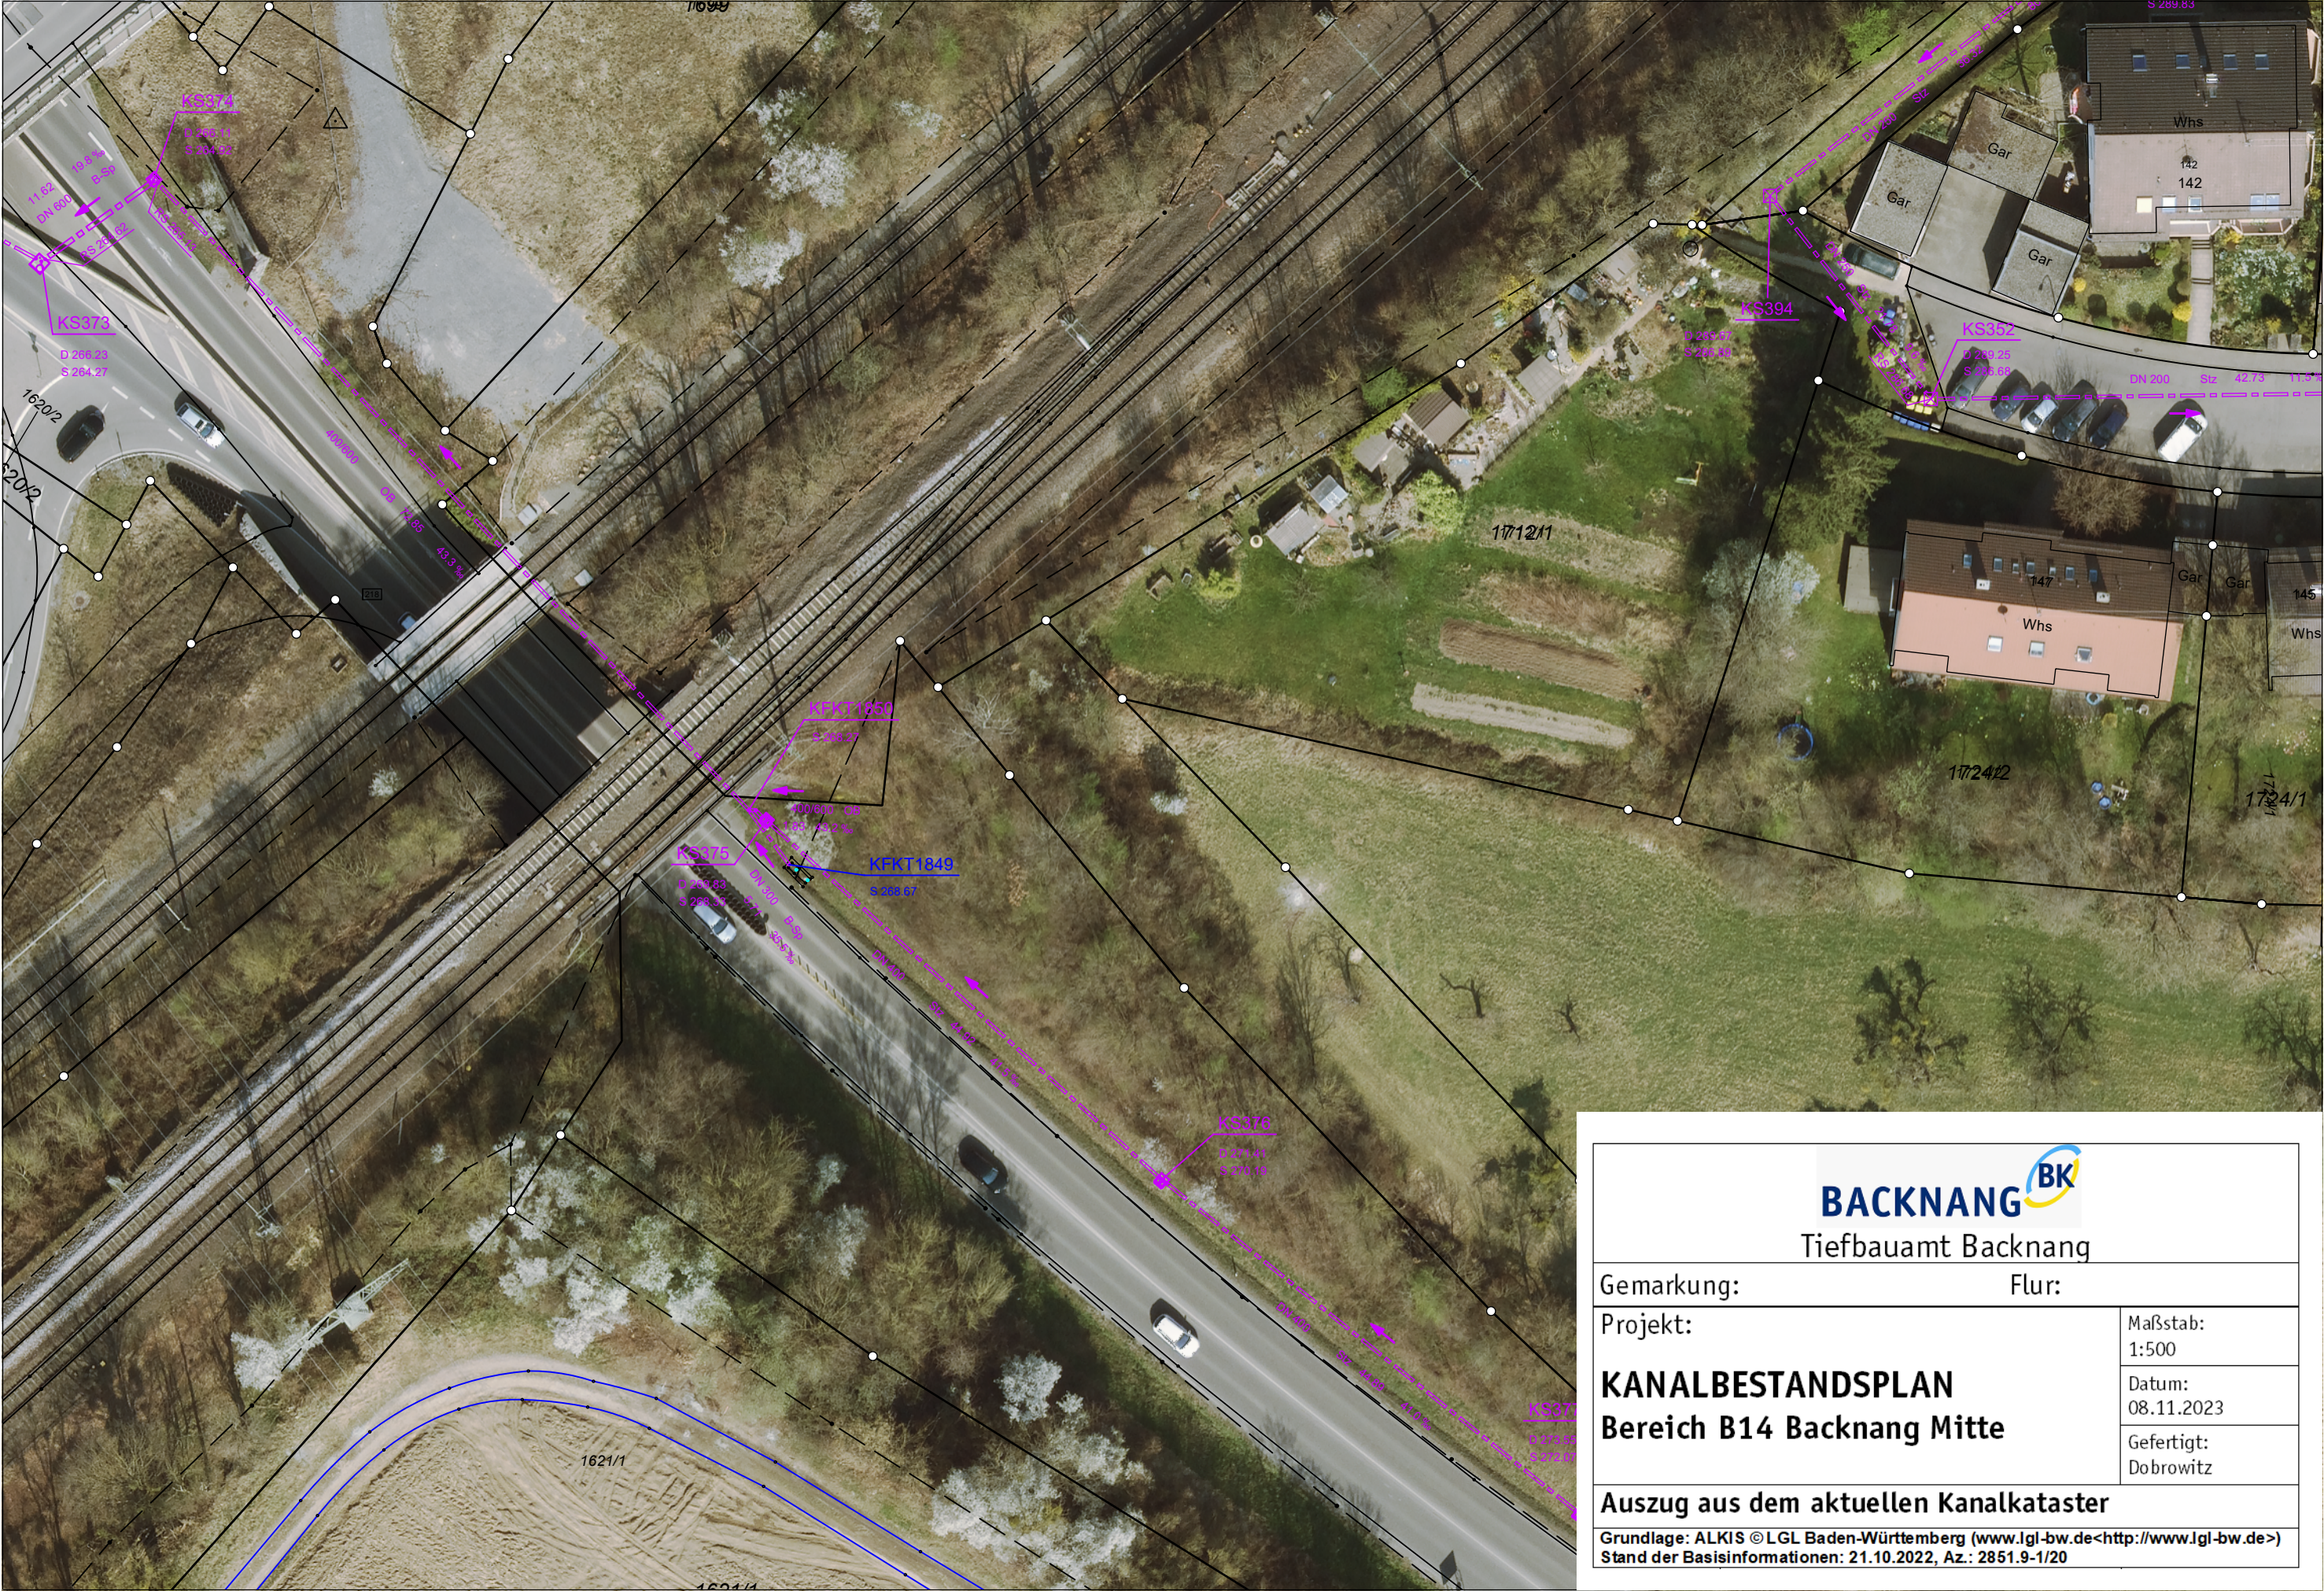

Tiefbauamt Backnang

Gemarkung:

Flur:

Projekt:

KANALBESTANDSPLAN
Bereich B14 Backnang Mitte

Auszug aus dem aktuellen Kanalkataster

Grundlage: ALKIS © LGL Baden-Württemberg (www.lgl-bw.de<http://www.lgl-bw.de>) Stand der Basisinformationen: 21.10.2022, Az.: 2851.9-1/20

Maßstab:
1:500

Datum:
08.11.2023

Gefertigt:
Dobrowitz